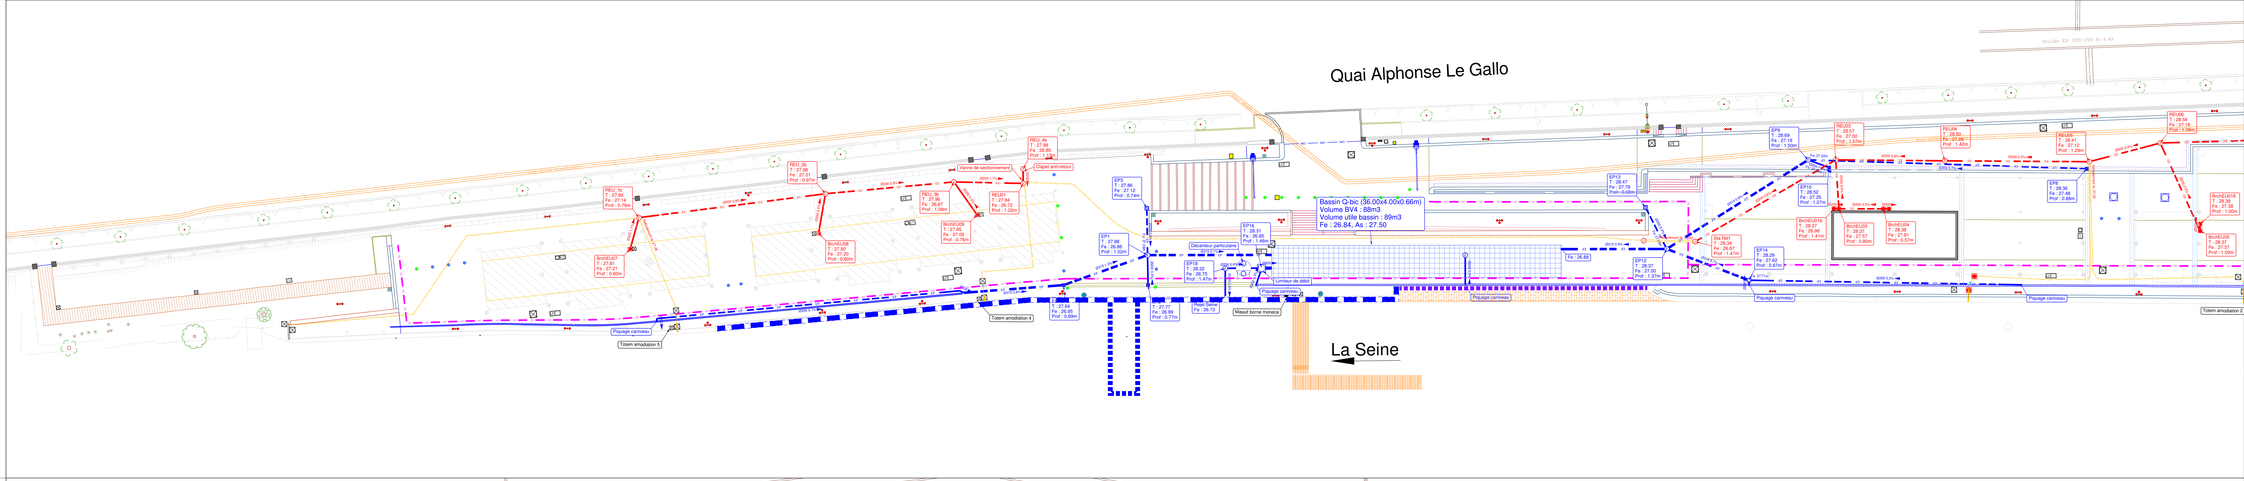

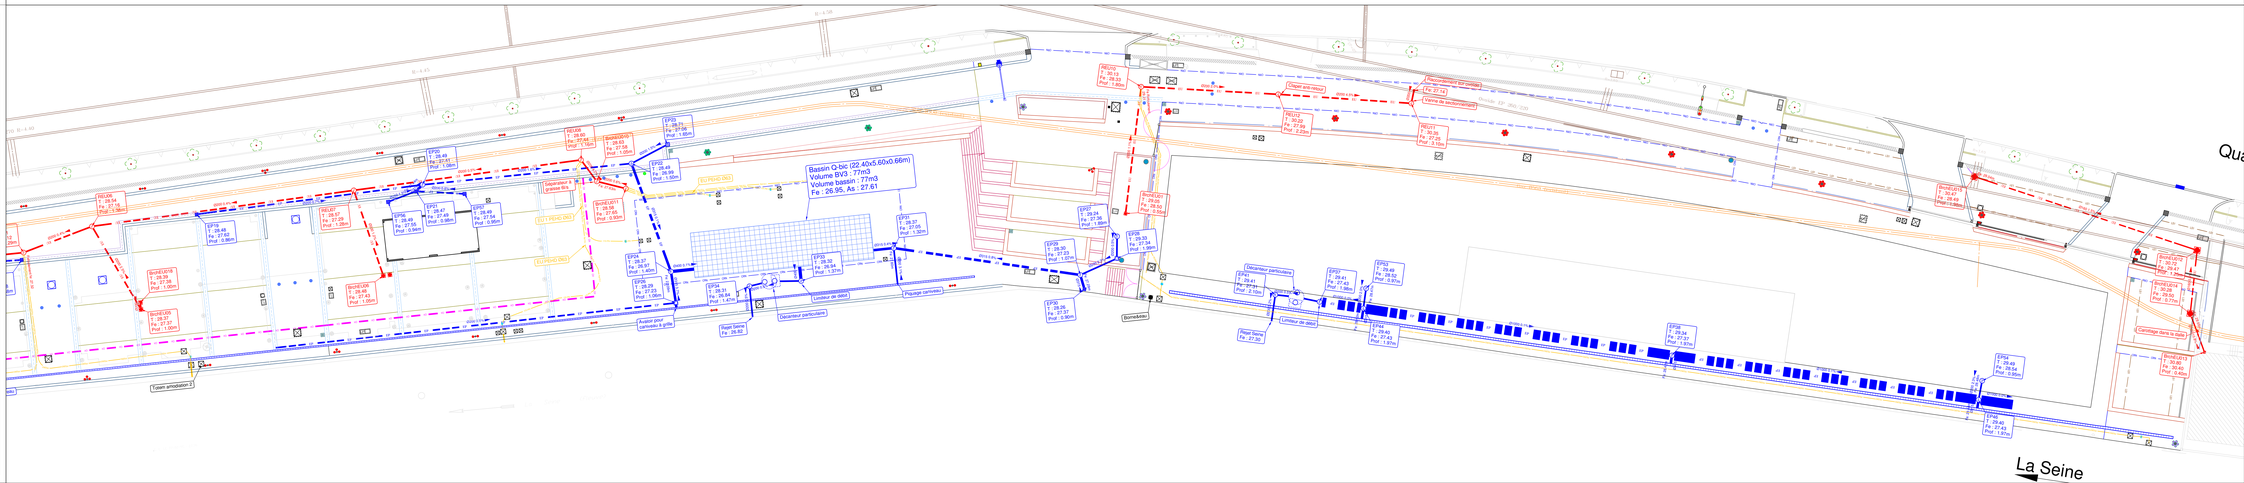

LEGENDE

- Assainissement :

- Réseau EP
- Réseau EU
- Regard EP/EU Ø1000
- Grille EP / Cariveau à grille
- Décanteur particulaire

PORT LEGRAND

TRAVAUX DE REAMENAGEMENT DU PORT LEGRAND
A BOULOGNE-BILLANCOURT

MAITRE D'OUVRAGE

HAROPA PORT

HAROPA PORTS / PARIS
2 Quai de Grenelle, 75015 Paris
Tél : 01 40 58 29 99

MAITRE D'OEUVRE

Agence de paysages Yuli ATANASSOV
42 rue Léon Frot / 75011 Paris
T: 01 44 62 99 80 / http://yuliatanassov.free.fr/

K-HUT / ARCHITECTES
5, Passage Piver / 75011 Paris
T: 01 84 17 62 08 / WWW.K-HUT.FR

Omnium Général d'Ingénierie S.A.S.
27 rue Garibaldi 93100 Montreuil
T: 01 41 58 55 69 / http://www.ogi2.fr/

SCE GROUPE KERAN
4 rue Viviani - CS 26220 44262 Nantes Cedex 2
Tél. T.2 51 17 29 29 / http://sce.fr/

ENTREPRISE

EUROVIA VINCI

AGENCE DE SAINT-GRATIEN
78, boulevard du Maréchal Foch
95210 SAINT-GRATIEN BP118
Tel : 01.39.89.16.36

PLAN DE RECOLEMENT ASSAINISSEMENT

N°MARCHE	PHASE	LOT	EMETTEUR	DATE	INDICE	ECHELLE	N° DOCUMENT	PAGES
2019B102	REC	LOT1	EUR	19/07/23	C	1:200	002	1/1

INDICE	DATE	MODIFICATIONS
A	13/04/23	Elaboration du plan
B	22/06/23	Maj réseau EU
C	19/07/23	Ajout réseau concessionnaire